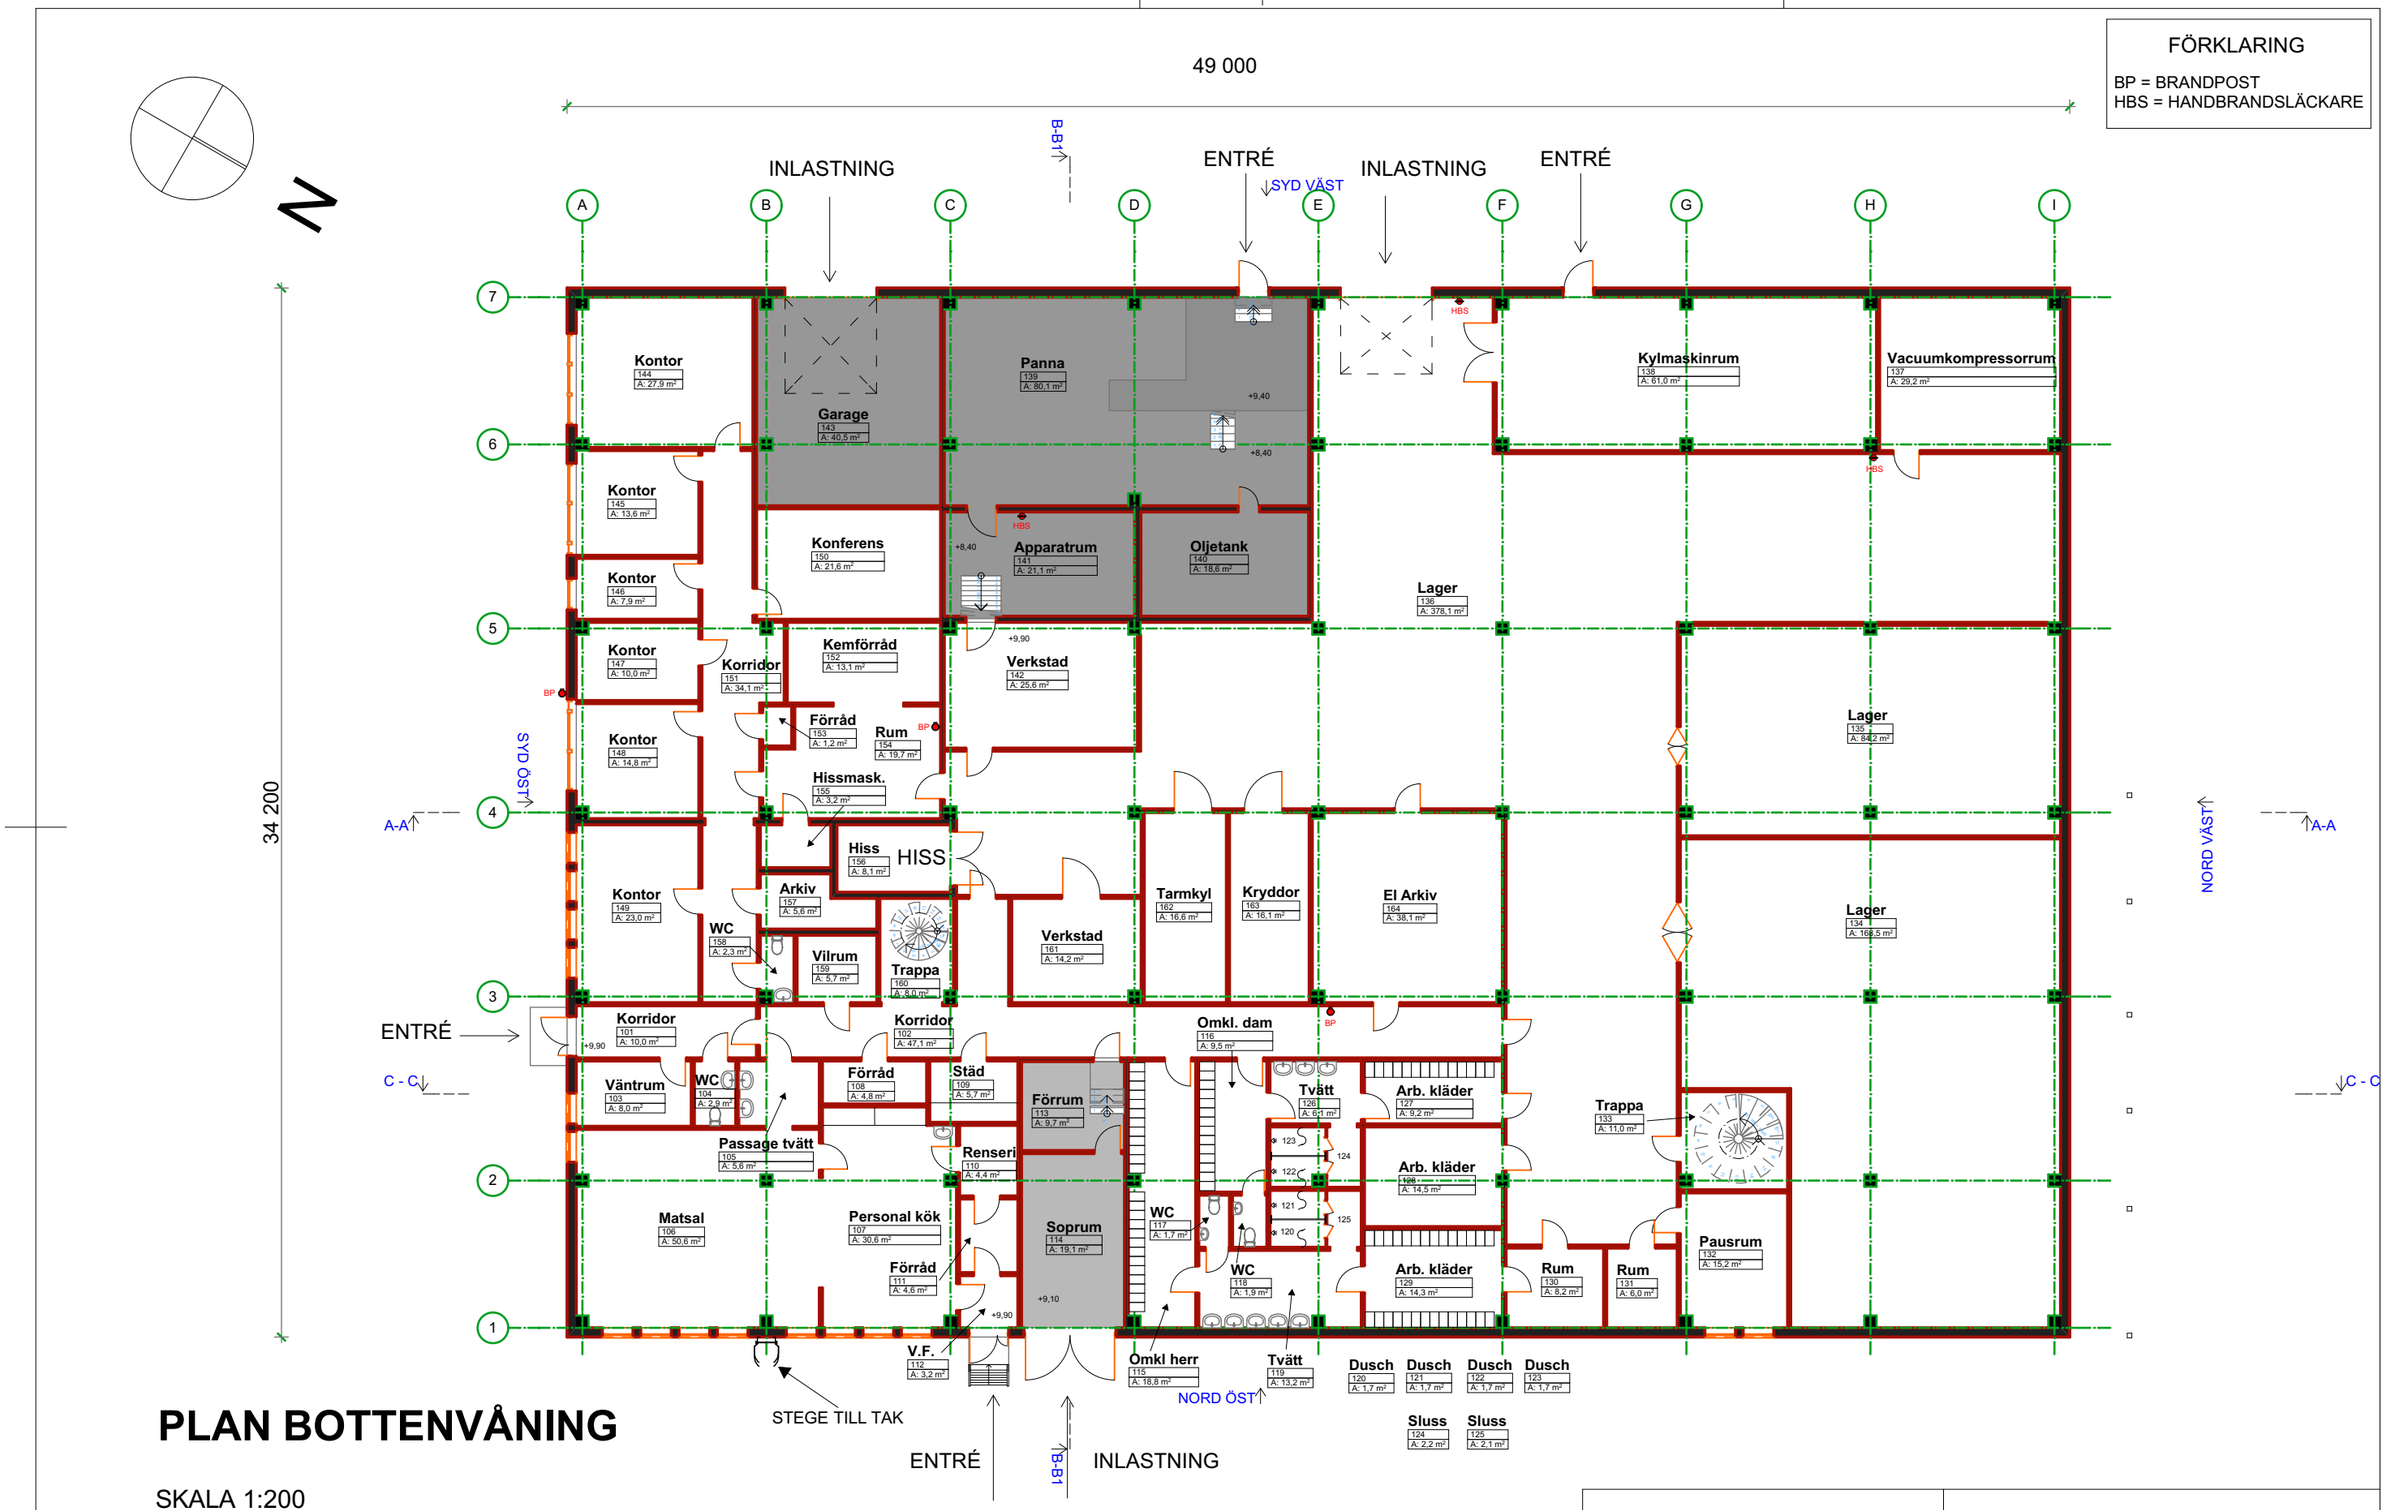

PLAN BOTTENVÅNING

SKALA 1:200

0 1 2 5 10 15 20

METER

M A R T I N M I R E L I U S
A R K I T E K T K O N T O R A B
Svärtgärdsvägen 9 134 63 Ingarö
tel. +46 8 667 70 87 mob. +46 73 639 56 10
email: martin@mireliusarkitektkontor.se

RELATIONSRITNING
LUNDE 8:22 KRAMFORS KOMMUN
Ägare: Fiskja Fastighets AB

3

RITNING	PLAN BOTTENVÅNING	SKALA	1:200
ANSVARIG ARKITEKT	Martin Mirelius Arkitekt SAR	DATUM	2017-04-20

Upprättad på underlagsritning av Bjuggstam Arkitektkontor AB 1979-06-28
Upprättad på underlagsritning av LB Fastighets- & Ingenjörsbyrå 1996-03-04